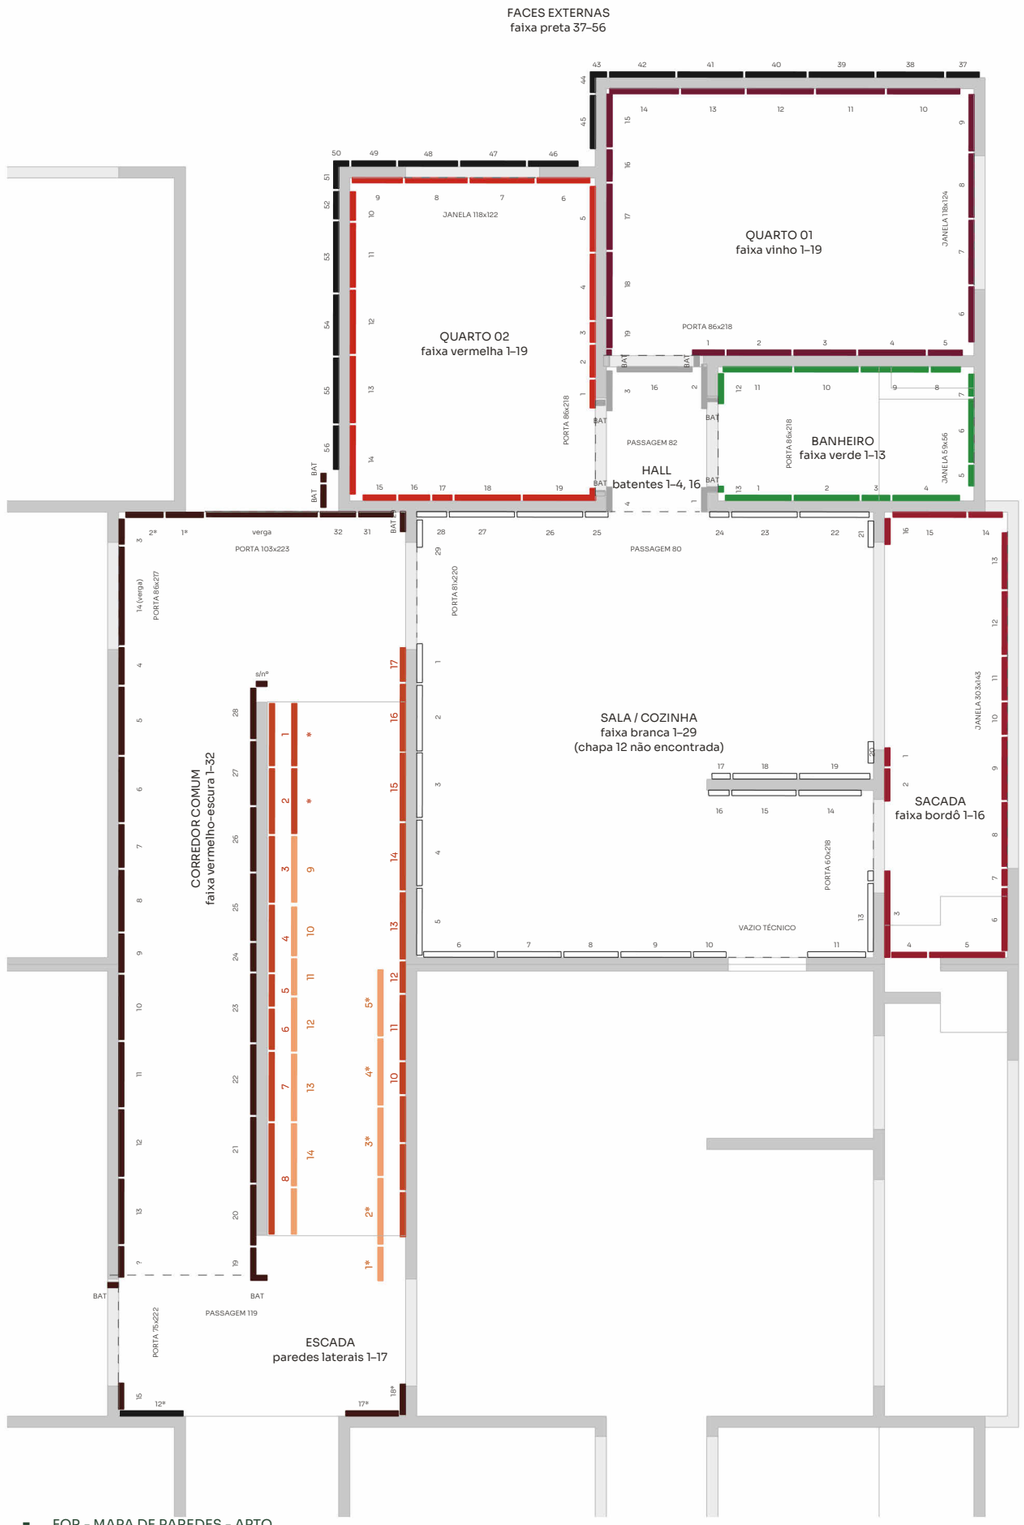


LEGENDA - COR DA FAIXA DAS CHAPAS

- QUARTO 02 - faixa vermelha
- QUARTO 01 - faixa vinho
- BANHEIRO - faixa verde
- SALA / COZINHA - faixa branca
- HALL - batentes (brancas)
- SACADA - faixa bordô
- FACES EXTERNAS - faixa preta (37–56)
- CORREDOR COMUM - faixa vermelho-escura
- ESCADA - paredes laterais (acima dos pisos)
- ESCADA - sob o lance (abaixo dos pisos)

ESCADA: número COBRE = acima dos pisos; LARANJA CLARO = abaixo dos pisos (sob o lance)

Números = número pintado na chapa; '?' = ilegível no scan.
Vãos em cm (largura x altura). Portas Internas: 86 x 218 (ampliadas no batente).
BAT = batente. s/nº = peça sem número (cabeça da parede central com AprilTag).
Chapa 12 da sala não encontrada.
Escada: * = peça sob o pé da escada, sem número.
Cantos Internos: cantoneiras não desenhadas (folgas de 5 a 19 cm nos encontros).
Posição: medidas do levantamento, encaixadas nas portas, vãos e cantos do ARQ.
Hall: faixa branca (cinza = cor só de exibição). Hall: verga 16 azul.
Corredor: 12* = pintada '12' em preto; deveria ser a 16 (vermelho-escuro).
Corredor: 1*, 2*, 17* e 18* não escaneadas; posição pelos prints,
largura estimada (17 e 18 pelas paredes do ARQ).
Escada 1ª -5ª (sob o lance): medidas da 17-13 espelhadas,
a partir do batente da porta.
Dados em revisão (não aprovados).

OBSERVAÇÕES - LEVANTAMENTO x ARQUITETÔNICO
1. O levantamento por nuvem de pontos (scan do jogo de fôrmas) sempre tem prioridade sobre o projeto arquitetônico: medidas, ordem e numeração das chapas vêm do levantamento; o ARQ serve só para posicionar (portas, vãos e cantos).
2. Erro considerado dos levantamentos:
   - Levantamento 1 (27/10) x levantamento 2 (28/10), unidos por AprilTags: resíduo médio 9 mm, máximo 16 mm.
   - Leitura das juntas nas ortofotos (4 mm/px): cerca de ±1 cm por junta.
   - Levantamento x ARQ (faces das paredes): mediana 0 a 2 cm nos quartos, banheiro e faces externas; 3,5 cm na sala; 9 a 10 cm no hall e no corredor comum.
   - Encaixe nas portas e vãos do ARQ: correções de até 33 cm no corredor comum e 5 cm na sala.
3. Indica-se revisão e adequação para compatibilização entre o levantamento de pontos de nuvem e o arquitetônico para o as-built (ex.: parede central do hall 5,29 m no levantamento x 4,80 m no ARQ; face norte do corredor em concreto com porta 103x223 x alvenaria com janela no ARQ; recuo da sacada inexistente na obra).
4. Nível estrutural (ARQ): 2.700 mm entre pavimentos (2º pav. +2.700, 3º pav. +5.400; laje 10 cm, parede 2.600).
Nível levantado em loco (scan das fôrmas montadas): altura das faces internas 2.580 a 2.670 mm; faces externas 2.760 a 2.790 mm. Levantamento em 27 e 28/10/2026.
Elevações: painéis com largura x altura levantada (mm).

PJTS PROJETSE — PROJETSE ENGENHARIA & ARQUITETURA CNPJ: 32.947.273/0001-34 (45) 99976 8856 contato@projetse.com.br Rua Paraná, 1003 - Sala 18, Bloco B - Botelho Open Mall Centro - Cascavel PR				
Obra Residencial Madrid	Endereço Rua Ilhas Canárias, 359 - Interlagos	Lote 13	Quadra 04	Cidade Cascavel - PR

PROJETO EXECUTIVO

Conteúdo

MAPA DE PAREDES DO APARTAMENTO TIPO
- Chapas de fôrma por ambiente, na cor da faixa e com o número pintado
- Faces externas, hall (batentes) e paredes laterais da escada
- Vãos de portas, janelas, passagens e vazio técnico
- Legenda de cores e notas

Controle de Revisão

Revisão	Data	Descrição
R00	05/11/2026	R00 - EMISSÃO INICIAL - MAPA DE FÔRMAS

Arquivo Digital
MADR-FOR-EX-TO02-01_05-R00


Desenho: Ribas
Revisão atual: R00 05/11/2026

Proprietário	Responsável técnico	Responsável execução	
PITANGUEIRAS SPE LTDA CNPJ 63.310.140/0001-86 IVAN CARLOS RIEDI CPF 040.810.579-82	PROJETSE ENGENHARIA E ARQUITETURA CNPJ: 32.947.273/0001-34 FRANCIELI LUIZE WAGNER LIMA Eng. Civil CREA PR 158.605/D	PROJETSE ENGENHARIA E ARQUITETURA CNPJ 32.947.273/0001-34 FRANCIELI LUIZE WAGNER LIMA Eng. Civil CREA PR 158.605/D	**MAPA DE FÔRMAS METÁLICAS - TIPO** Escala 1 : 25 **FOR-01 05**

1 FOR - MAPA DE PAREDES - APTO
Escala: 1 : 25

A1


QUARTO 02 - ELEVAÇÕES DAS PAREDES (vistas de dentro do ambiente) · painéis: largura x altura levantada (mm) · nível estrutural do ARQ: 2700 mm entre pavimentos

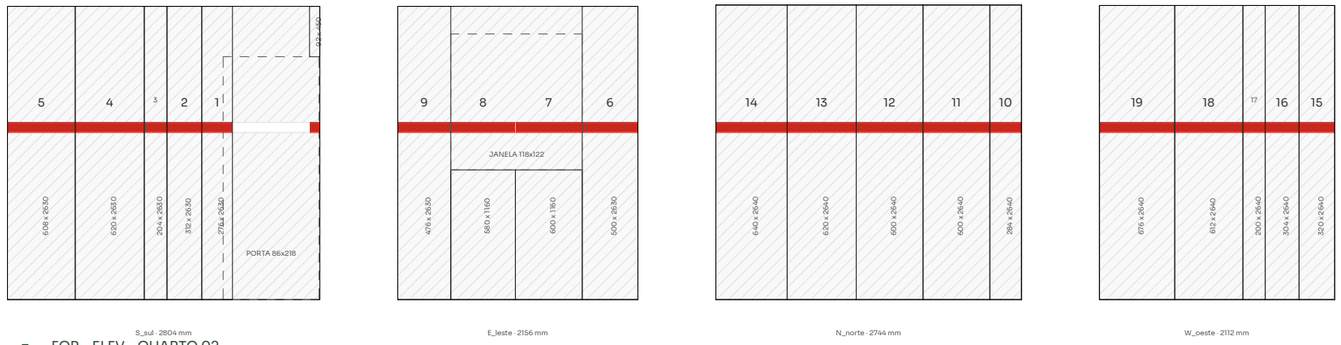

S_sul · 2804 mm E_leste · 2156 mm N_norte · 2744 mm W_oeste · 2112 mm

1 FOR - ELEV - QUARTO 02
Escala: 1 : 25

QUARTO 01 - ELEVAÇÕES DAS PAREDES (vistas de dentro do ambiente) · painéis: largura x altura levantada (mm) · nível estrutural do ARQ: 2700 mm entre pavimentos

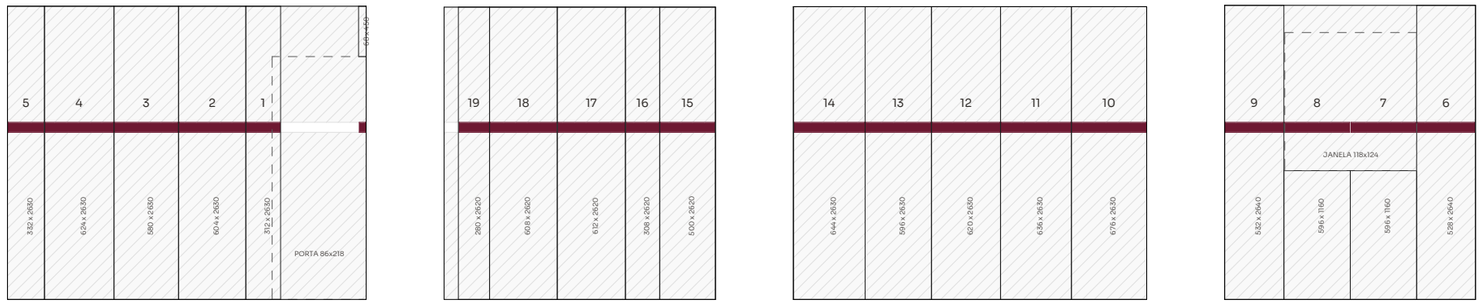

P01_O · 3220 mm P02_N · 2436 mm P03_L · 3172 mm P04_S · 2252 mm

2 FOR - ELEV - QUARTO 01
Escala: 1 : 25

BANHEIRO - ELEVAÇÕES DAS PAREDES (vistas de dentro do ambiente) · painéis: largura x altura levantada (mm) · nível estrutural do ARQ: 2700 mm entre pavimentos



P01_S · 1028 mm P02_O · 2132 mm P03_N · 1088 mm P04_L · 2160 mm

3 FOR - ELEV - BANHEIRO
Escala: 1 : 25

OBSERVAÇÕES - LEVANTAMENTO x ARQUITETÔNICO
1. O levantamento por nuvem de pontos (scan do jogo de fôrmas) sempre tem prioridade sobre o projeto arquitetônico: medidas, ordem e numeração das chapas vêm do levantamento; o ARQ serve só para posicionar (portas, vãos e cantos).
2. Erro considerado dos levantamentos:
   - Levantamento 1 (27/10) x levantamento 2 (28/10), unidos por AprilTags: resíduo médio 9 mm, máximo 16 mm.
   - Leitura das juntas nas ortofotos (4 mm/px): cerca de ±1 cm por junta.
   - Levantamento x ARQ (faces das paredes): mediana 0 a 2 cm nos quartos, banheiro e faces externas; 3,5 cm na sala; 9 a 10 cm no hall e no corredor comum.
   - Encaixe nas portas e vãos do ARQ: correções de até 33 cm no corredor comum e 5 cm na sala.
3. Indica-se revisão e adequação para compatibilização entre o levantamento de pontos de nuvem e o arquitetônico para o as-built (ex.: parede central do hall 5,29 m no levantamento x 4,80 m no ARQ; face norte do corredor em concreto com porta 103x223 x alvenaria com janela no ARQ; recuo da sacada inexistente na obra).
4. Nível estrutural (ARQ): 2.700 mm entre pavimentos (2º pav. +2.700, 3º pav. +5.400; laje 10 cm, parede 2.600). Nível levantado em loco (scan das fôrmas montadas): altura das faces internas 2.580 a 2.670 mm; faces externas 2.760 a 2.790 mm. Levantamento em 27 e 28/10/2026.
Elevações: painéis com largura x altura levantada (mm).

PJTS PROJETSE ENGENHARIA & ARQUITETURA
CNPJ: 32.947.273/0001-34
(45) 99976 8856
contato@projetse.com.br
Rua Paraná, 1003 - Sala 18, Bloco B - Botelho Open Mall
Centro - Cascavel PR

Obra	Endereço	Lote	Quadra	Cidade
Residencial Madrid	Rua Ilhas Canárias, 359 - Interlagos	13	04	Cascavel - PR

PROJETO EXECUTIVO

Conteúdo

ELEVAÇÕES DAS PAREDES (vistas de dentro do ambiente)
- Chapas com número pintado e largura (mm)
- Faixa na cor do ambiente
- Portas, janelas e passagens (cm)
- QUARTO 02 / QUARTO 01 / BANHEIRO

Controle de Revisão

Revisão	Data	Descrição
R00	05/11/2026	R00 - EMISSÃO INICIAL - MAPA DE FÔRMAS

Arquivo Digital
MADR-FOR-EX-TO02-02_05-R00

Desenho: Ribas
Revisão atual: R00 05/11/2026

Proprietário	Responsável técnico	Responsável execução
PITANGUEIRAS SPE LTDA CNPJ 63.310.140/0001-86 IVAN CARLOS RIEDI CPF 040.810.579-82	PROJETSE ENGENHARIA E ARQUITETURA CNPJ: 32.947.273/0001-34 FRANCIELI LUIZE WAGNER LIMA Eng. Civil CREA PR 158.605/D	PROJETSE ENGENHARIA E ARQUITETURA CNPJ 32.947.273/0001-34 FRANCIELI LUIZE WAGNER LIMA Eng. Civil CREA PR 158.605/D


MAPA DE FÔRMAS METÁLICAS - TIPO

Escala 1 : 25


FOR-02 05

A1

SALA / COZINHA - ELEVAÇÕES DAS PAREDES (vistas de dentro do ambiente) · painéis: largura x altura levantada (mm) · nível estrutural do ARQ: 2700 mm entre pavimentos

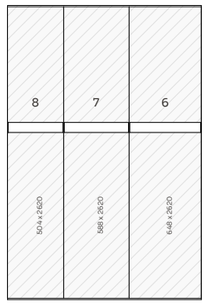

P01_O · 1740 mm

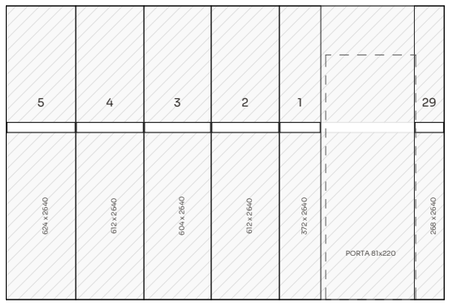


P02_N · 3932 mm



P03_L · 1460 mm



P08_O · 1448 mm

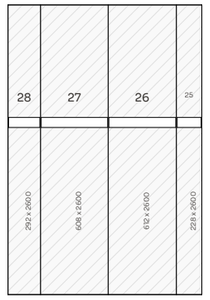


P09_L · 1740 mm



P04_L · 260 mm




P06_O · 224 mm

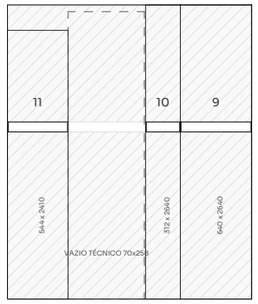

B-P01_O · 2192 mm




B-P02_L · 1400 mm

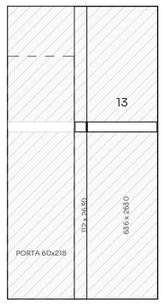


B-P03_S · 1348 mm

1 FOR - ELEV - SALA - COZINHA
Escala: 1 : 25


HALL (batentes) - ELEVAÇÕES DAS PAREDES (vistas de dentro do ambiente) · painéis: largura x altura levantada (mm) · nível estrutural do ARQ: 2700 mm entre pavimentos

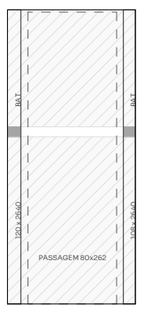


H-P01_O · 1148 mm

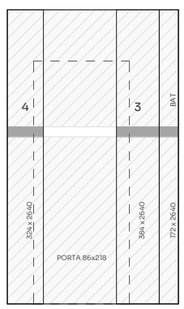


H-P02_N · 1536 mm

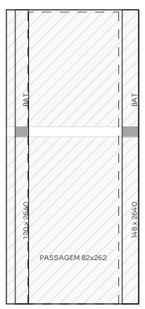

H-P05_L · 1188 mm

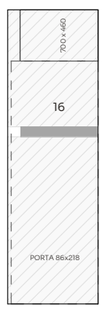

H-P06_L · 812 mm

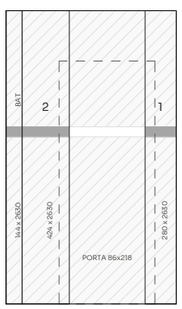

H-P07_S · 1528 mm

2 FOR - ELEV - HALL (batentes)
Escala: 1 : 25

OBSERVAÇÕES - LEVANTAMENTO x ARQUITETÔNICO
1. O levantamento por nuvem de pontos (scan do jogo de fôrmas) sempre tem prioridade sobre o projeto arquitetônico: medidas, ordem e numeração das chapas vêm do levantamento; o ARQ serve só para posicionar (portas, vãos e cantos).
2. Erro considerado dos levantamentos:
- Levantamento 1 (27/10) x levantamento 2 (28/10), unidos por AprilTags: resíduo médio 9 mm, máximo 16 mm.
- Leitura das juntas nas ortofotos (4 mm/px): cerca de ±1 cm por junta.
- Levantamento x ARQ (faces das paredes): mediana 0 a 2 cm nos quartos, banheiro e faces externas; 2,5 cm na sala; 9 a 10 cm no hall e no corredor comum.
- Encaixe nas portas e vãos do ARQ: correções de até 3,5 cm no corredor comum e 5 cm na sala.
3. Indica-se revisão e adequação para compatibilização entre o levantamento de pontos de nuvem e o arquitetônico para o as-built (ex.: parede central do hall 5,29 m no levantamento x 4,80 m no ARQ; face norte do corredor em concreto com porta 103x223 x alvenaria com janela no ARQ; recuo da sacada inexistente na obra).
4. Nível estrutural (ARQ): 2.700 mm entre pavimentos (2º pav. +2.700, 3º pav. +5.400; laje 10 cm, parede 2.600). Nível levantado em loco (scan das fôrmas montadas): altura das faces internas 2.580 a 2.670 mm; faces externas 2.760 a 2.790 mm. Levantamento em 27 e 28/10/2026.
Elevações: painéis com largura x altura levantada (mm).

PJTS PROJETSE
PROJETSE ENGENHARIA & ARQUITETURA
CNPJ: 32.947.273/0001-34
(45) 99976 8856
contato@projetse.com.br
Rua Paraná, 1003 - Sala 18, Bloco B - Botelho Open Mall
Centro - Cascavel PR

Obra	Endereço	Lote	Quadra	Cidade
Residencial Madrid	Rua Ilhas Canárias, 359 - Interlagos	13	04	Cascavel - PR

PROJETO EXECUTIVO

Conteúdo

ELEVAÇÕES DAS PAREDES (vistas de dentro do ambiente)
- Chapas com número pintado e largura (mm)
- Faixa na cor do ambiente
- Portas, janelas e passagens (cm)
- SALA - COZINHA / HALL (batentes)

Controle de Revisão

Revisão	Data	Descrição
R00	05/11/2026	R00 - EMISSÃO INICIAL - MAPA DE FÔRMAS

Arquivo Digital
MADR-FOR-EX-TO02-03_05-R00

Desenho: Ribas
Revisão atual: R00 05/11/2026

Proprietário	Responsável técnico	Responsável execução
PITANGUEIRAS SPE LTDA CNPJ 63.310.140/0001-86 IVAN CARLOS REDI CPF 040.810.579-82	PROJETSE ENGENHARIA E ARQUITETURA CNPJ: 32.947.273/0001-34 FRANCIELLI LUIZE WAGNER LIMA Eng. Civil CREA PR 158.605/D	PROJETSE ENGENHARIA E ARQUITETURA CNPJ 32.947.273/0001-34 FRANCIELLI LUIZE WAGNER LIMA Eng. Civil CREA PR 158.605/D


MAPA DE FÔRMAS METÁLICAS - TIPO

Escala 1 : 25

FOR-03 05

A1


SACADA - ELEVAÇÕES DAS PAREDES (vistas de dentro do ambiente) · painéis: largura x altura levantada (mm) · nível estrutural do ARQ: 2700 mm entre pavimentos

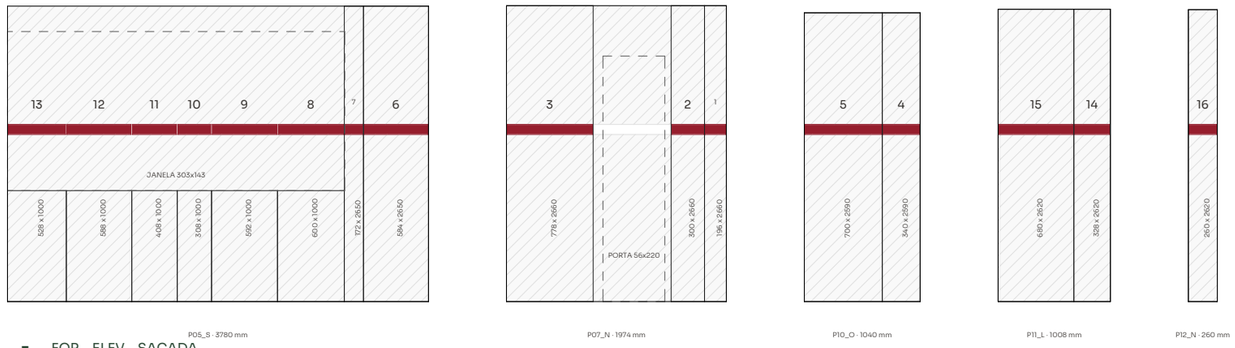


P05_S · 3780 mm | P07_N · 1974 mm | P10_O · 1040 mm | P11_L · 1008 mm | P12_N · 260 mm

1 FOR - ELEV - SACADA
Escala: 1 : 25

CORREDOR COMUM - ELEVAÇÕES DAS PAREDES (vistas de dentro do ambiente) · painéis: largura x altura levantada (mm) · nível estrutural do ARQ: 2700 mm entre pavimentos

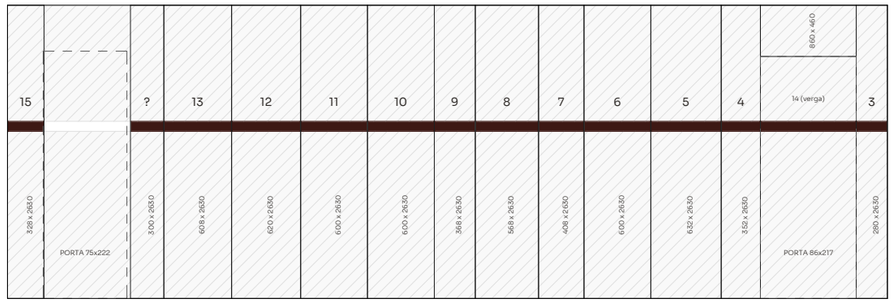


P02_N · 7900 mm

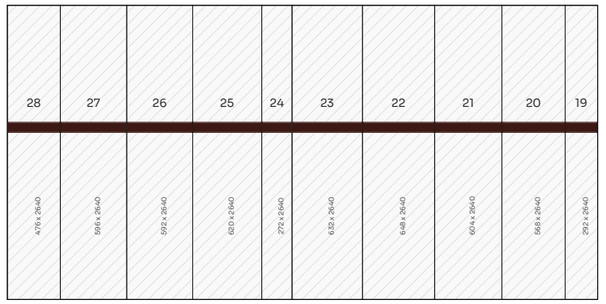

P05_S · 5300 mm



P01_O · 592 mm

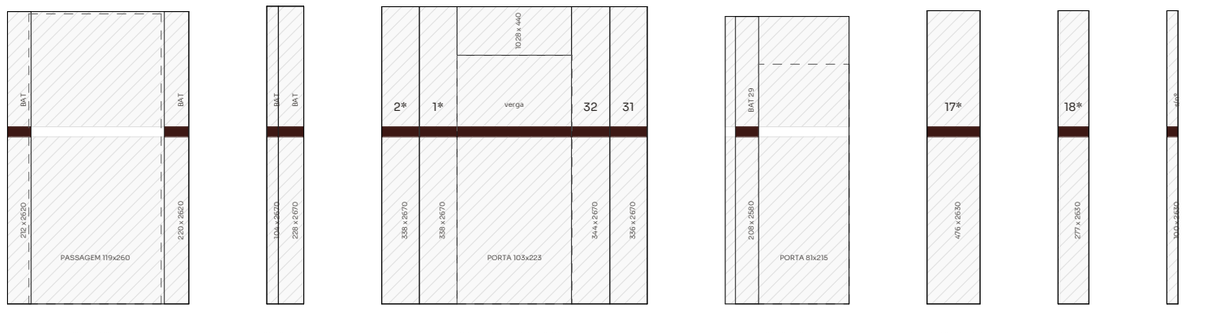

P06_L · 1628 mm | L-P04_S · 332 mm | NORTE (L-P05_L + 1*, 2*) · 2384 mm | L-P06_S · 1112 mm | PATAMAR S (17*) · 476 mm | PATAMAR L (18*) · 277 mm | CABEÇA N (s/nº) · 100 mm

2 FOR - ELEV - CORREDOR COMUM
Escala: 1 : 25

OBSERVAÇÕES - LEVANTAMENTO x ARQUITETÔNICO
1. O levantamento por nuvem de pontos (scan do jogo de fôrmas) sempre tem prioridade sobre o projeto arquitetônico: medidas, ordem e numeração das chapas vêm do levantamento; o ARQ serve só para posicionar (portas, vãos e cantos).
2. Erro considerado dos levantamentos:
   - Levantamento 1 (27/10) x levantamento 2 (28/10), unidos por AprilTags: resíduo médio 9 mm, máximo 16 mm.
   - Leitura das juntas nas ortofotos (4 mm/px): cerca de ±1 cm por junta.
   - Levantamento x ARQ (faces das paredes): mediana 0 a 2 cm nos quartos, banheiro e faces externas; 3,5 cm na sala; 9 a 10 cm no hall e no corredor comum.
   - Encaixe nas portas e vãos do ARQ: corrreções de até 33 cm no corredor comum e 5 cm na sala.
3. Indica-se revisão e adequação para compatibilização entre o levantamento de pontos de nuvem e o arquitetônico para o as-built (ex.: parede central do hall 5,29 m no levantamento x 4,80 m no ARQ; face norte do corredor em concreto com porta 103x223 x alvenaria com janela no ARQ; recuo da sacada inexistente na obra).
4. Nível estrutural (ARQ): 2.700 mm entre pavimentos (2º pav. +2.700, 3º pav. +5.400; laje 10 cm, parede 2.600).
   Nível levantado em loco (scan das fôrmas montadas): altura das faces internas 2.580 a 2.670 mm; faces externas 2.760 a 2.790 mm. Levantamento em 27 e 28/10/2026.
   Elevações: painéis com largura x altura levantada (mm).

PJTS PROJETSE (ENGENHARIA · ARQUITETURA)	PROJETSE ENGENHARIA & ARQUITETURA CNPJ: 32.947.273/0001-34 (45) 99976 8856 contato@projetse.com.br Rua Paraná, 1003 - Sala 18, Bloco B - Botelho Open Mall Centro - Cascavel PR			
Obra Residencial Madrid	Endereço Rua Ilhas Canárias, 359 - Interlagos	Lote 13	Quadra 04	Cidade Cascavel - PR

PROJETO EXECUTIVO

Conteúdo

ELEVAÇÕES DAS PAREDES (vistas de dentro do ambiente)
- Chapas com número pintado e largura (mm)
- Faixa na cor do ambiente
- Portas, janelas e passagens (cm)
- SACADA / CORREDOR COMUM

Arquivo Digital
MADR-FOR-EX-TO02-04_05-R00

Desenho
Ribas

Revisão atual
R00 05/11/2026

Controle de Revisão

Revisão	Data:	Descrição:
R00	05/11/2026	R00 - EMISSÃO INICIAL - MAPA DE FORMAS

Proprietário	Responsável técnico	Responsável execução
PITANGUEIRAS SPE LTDA CNPJ 63.310.140/0001-86 IVAN CARLOS REDI CPF 040.810.579-82	PROJETSE ENGENHARIA E ARQUITETURA CNPJ: 32.947.273/0001-34 FRANCIELI LUIZE WAGNER LIMA Eng. Civil CREA PR 158.605/D	PROJETSE ENGENHARIA E ARQUITETURA CNPJ 32.947.273/0001-34 FRANCIELI LUIZE WAGNER LIMA Eng. Civil CREA PR 158.605/D


MAPA DE FÔRMAS METÁLICAS - TIPO

Escala 1 : 25

FOR-04 05

A1

FACES EXTERNAS – ELEVAÇÕES DAS PAREDES (vistas de fora do edifício) · painéis: largura x altura levantada (mm) · nível estrutural do ARQ: 2700 mm entre pavimentos

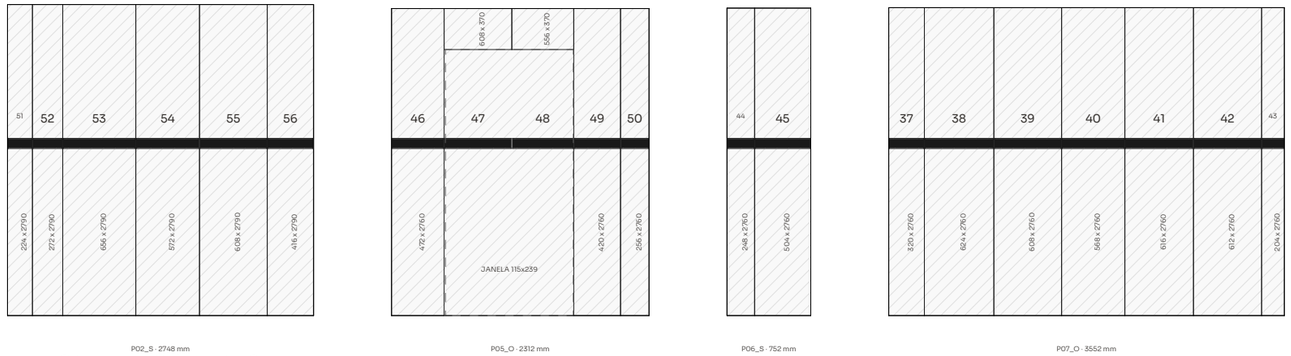

1 FOR - ELEV - FACES EXTERNAS
Escala: 1 : 25

OBSERVAÇÕES - LEVANTAMENTO x ARQUITETÔNICO
1. O levantamento por nuvem de pontos (scan do jogo de fôrmas) sempre tem prioridade sobre o projeto arquitetônico: medidas, ordem e numeração das chapas vêm do levantamento; o ARQ serve só para posicionar (portas, vãos e cantos).
2. Erro considerado dos levantamentos:
 - Levantamento 1 (27/10) x levantamento 2 (28/10), unidos por AprilTags: resíduo médio 9 mm, máximo 16 mm.
 - Leitura das juntas nas ortofotos (4 mm/px): cerca de ±1 cm por junta.
 - Levantamento x ARQ (faces das paredes): mediana 0 a 2 cm nos quartos, banheiro e faces externas; 3,5 cm na sala; 9 a 10 cm no hall e no corredor comum.
 - Encaixe nas portas e vãos do ARQ: correções de até 33 cm no corredor comum e 5 cm na sala.
3. Indica-se revisão e adequação para compatibilização entre o levantamento de pontos de nuvem e o arquitetônico para o as-built (ex.: parede central do hall 5,29 m no levantamento x 4,80 m no ARQ; face norte do corredor em concreto com porta 103x223 x alvenaria com janela no ARQ; recuo da sacada inexistente na obra).
4. Nível estrutural (ARQ): 2.700 mm entre pavimentos (2º pav. +2.700, 3º pav. +5.400; laje 10 cm, parede 2.600).
Nível levantado em loco (scan das fôrmas montadas): altura das faces internas 2.580 a 2.670 mm; faces externas 2.760 a 2.790 mm. Levantamento em 27 e 28/10/2026.
Elevações: painéis com largura x altura levantada (mm).

PJTS PROJETSE
PROJETSE ENGENHARIA & ARQUITETURA
CNPJ: 32.947.273/0001-34
(45) 99976 8856
contato@projetse.com.br
Rua Paraná, 1003 - Sala 18, Bloco B - Botelho Open Mall
Centro - Cascavel PR

Obra	Endereço	Lote	Quadra	Cidade
Residencial Madrid	Rua Ilhas Canárias, 359 - Interlagos	13	04	Cascavel - PR

PROJETO EXECUTIVO

Conteúdo

ELEVAÇÕES DAS PAREDES (vistas de fora do edifício)
- Chapas com número pintado e largura (mm)
- Faixa na cor do ambiente
- Portas, janelas e passagens (cm)
- FACES EXTERNAS

Arquivo Digital
MADR-FOR-EX-TO02-05_05-R00

Desenho: Ribas
Revisão atual: R00 05/11/2026

Controle de Revisão

Revisão:	Data:	Descrição:
R00	05/11/2026	R00 - EMISSÃO INICIAL - MAPA DE FORMAS

Proprietário	Responsável técnico	Responsável execução
PITANGUEIRAS SPE LTDA CNPJ 63.310.140/0001-86 IVAN CARLOS REDI CPF 040.810.579-82	PROJETSE ENGENHARIA E ARQUITETURA CNPJ: 32.947.273/0001-34 FRANCIELI LUIZE WAGNER LIMA Eng. Civil CREA PR 158.605/D	PROJETSE ENGENHARIA E ARQUITETURA CNPJ 32.947.273/0001-34 FRANCIELI LUIZE WAGNER LIMA Eng. Civil CREA PR 158.605/D

MAPA DE FÔRMAS METÁLICAS - TIPO

Escala 1 : 25

FOR-05 05

A1